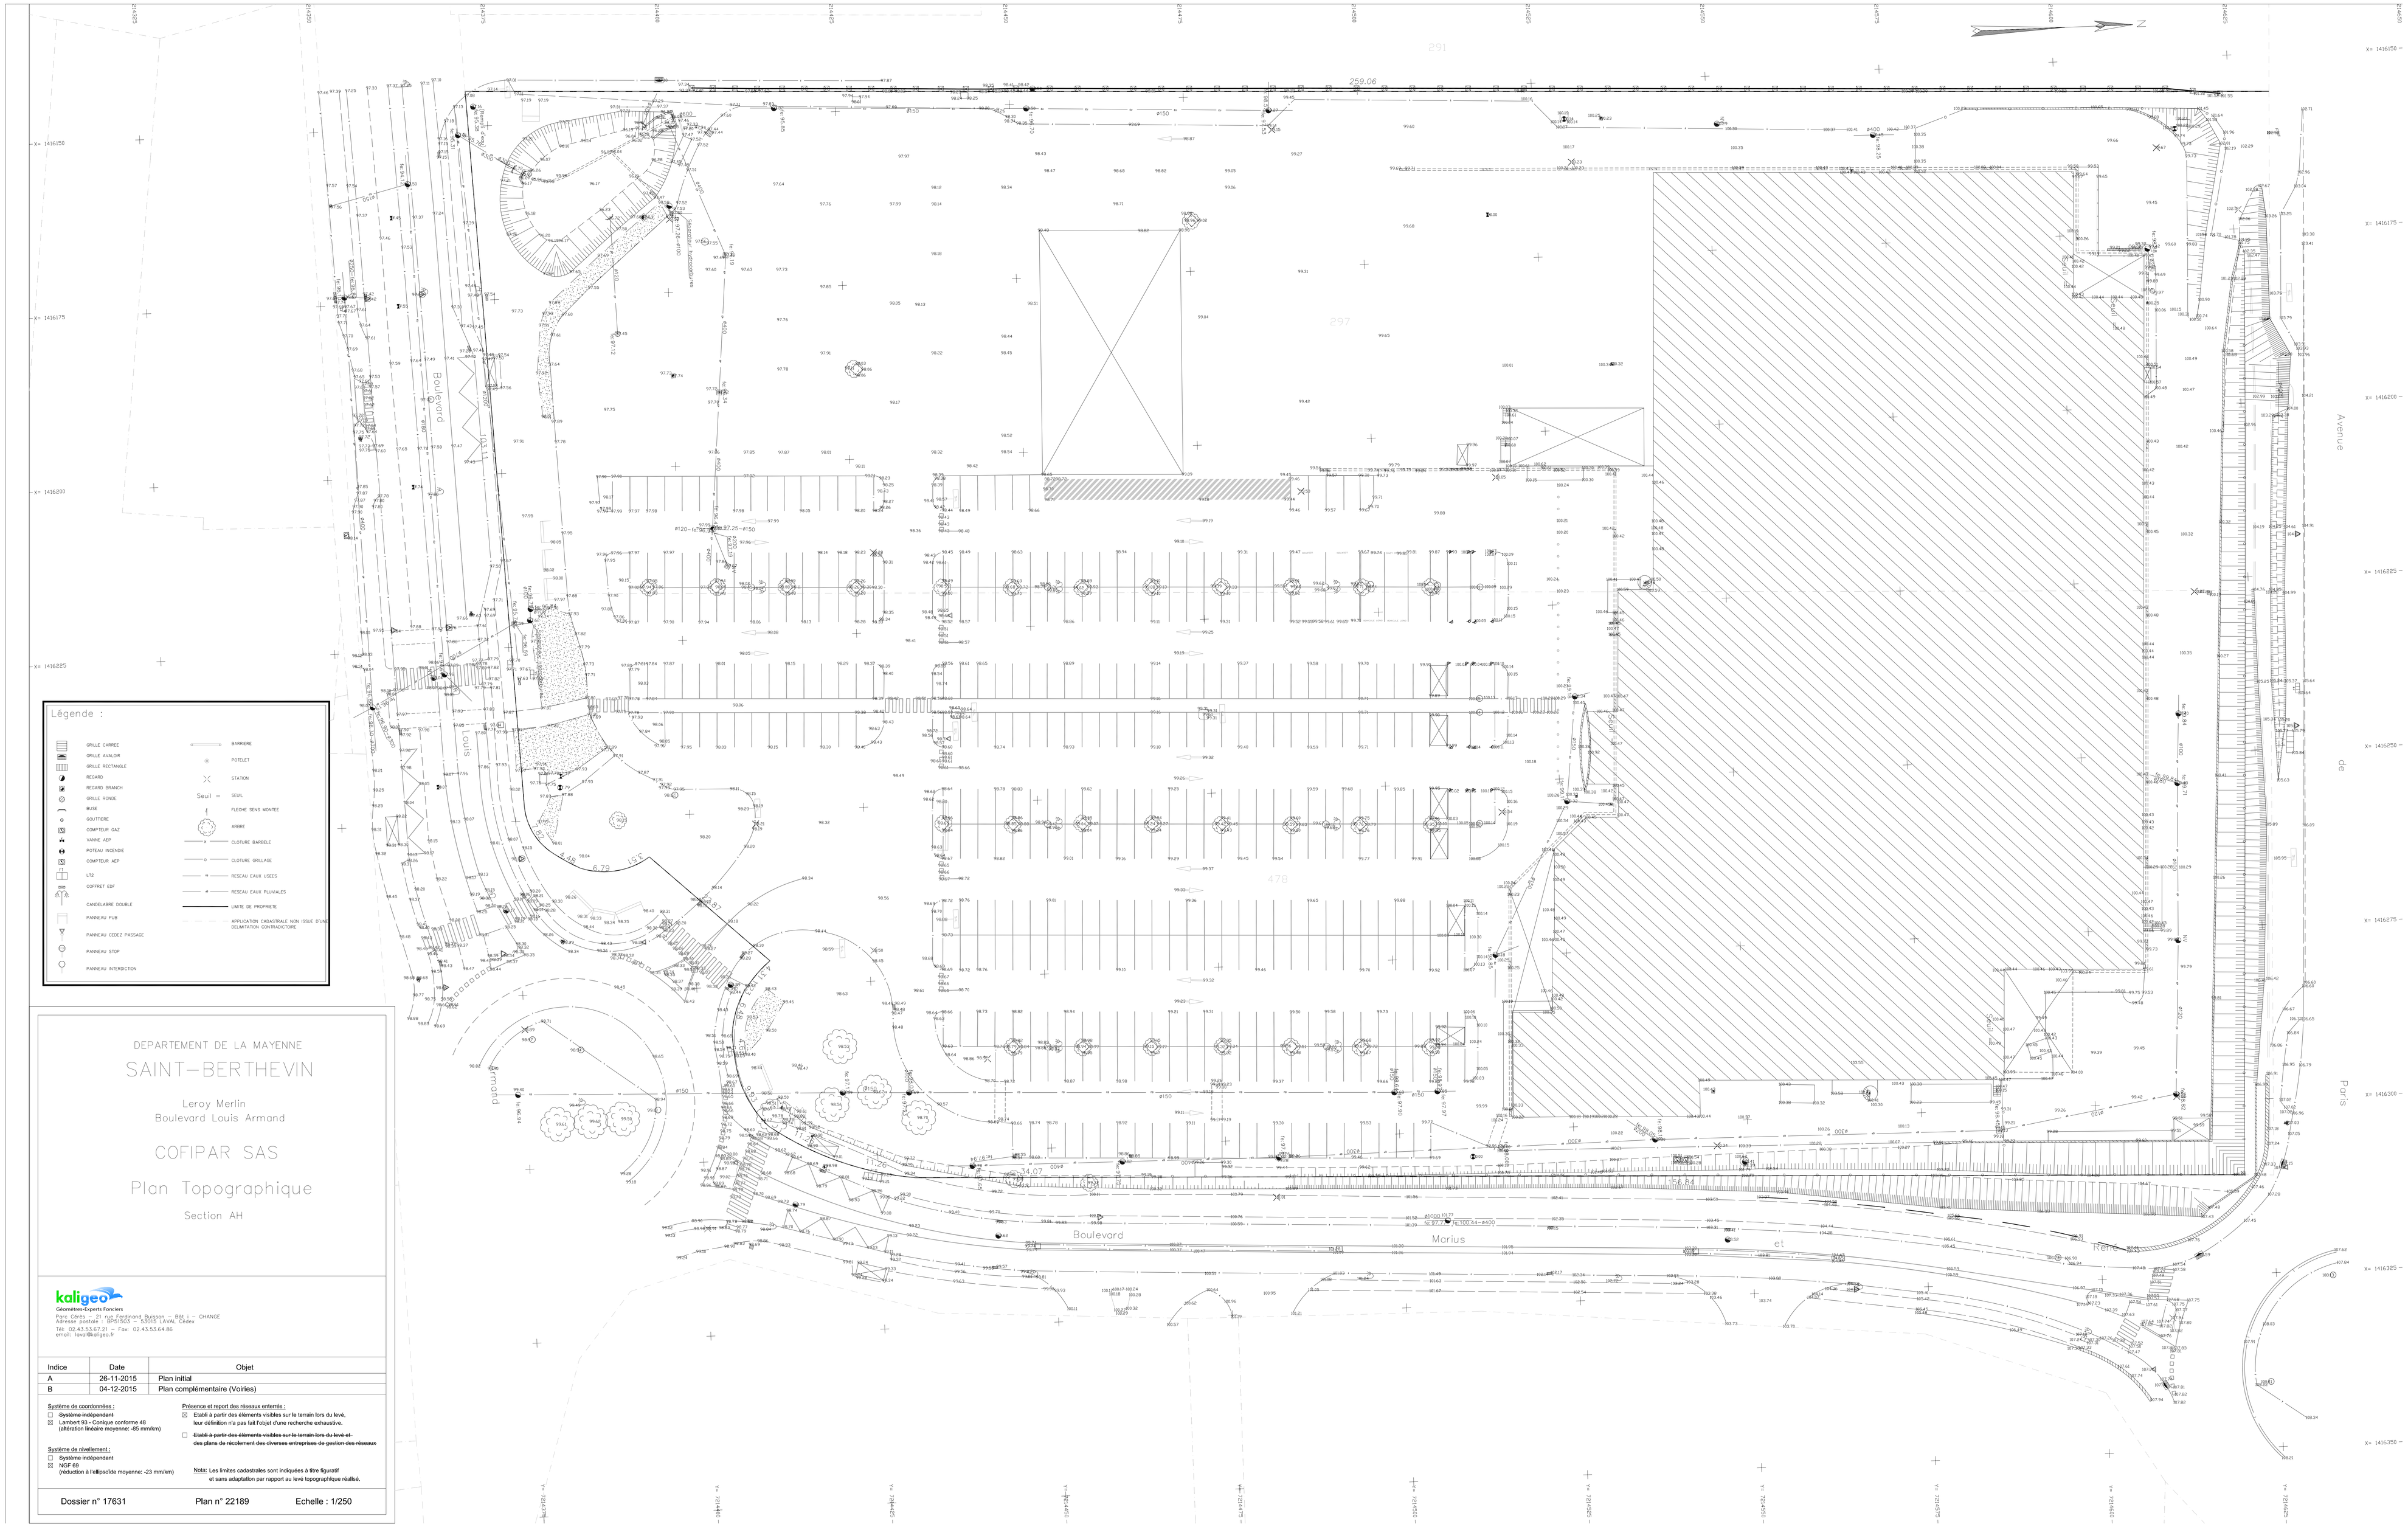

DEPARTEMENT DE LA MAYENNE

SAINT-BERTHEVIN

Leroy Merlin
Boulevard Louis Armand

COFIPAR SAS

Plan Topographique

Section AH

kaligeo
Géomètres-Experts Fonciers
Parc Cérès - 21 rue Ferdinand Buisson - Bât. I - CHANGE
Adresse postale : BP51503 - 53015 LAVAL Cedex
Tél: 02.43.53.67.21 - Fax: 02.43.53.64.86
email: laval@kaligeo.fr

Indice	Date	Objet
A	26-11-2015	Plan initial
B	04-12-2015	Plan complémentaire (Voiries)

Système de coordonnées :
☐ Système indépendant
☒ Lambert 93 - Conique conforme 48
(altération linéaire moyenne: -85 mm/km)

Système de nivellement :
☐ Système indépendant
☒ NGF 69
(réduction à l'ellipsoïde moyenne: -23 mm/km)

Présence et report des réseaux enterrés :
☒ Etabli à partir des éléments visibles sur le terrain lors du levé, leur définition n'a pas fait l'objet d'une recherche exhaustive.
☐ Etabli à partir des éléments visibles sur le terrain lors du levé et des plans de récolement des diverses entreprises de gestion des réseaux

Nota: Les limites cadastrales sont indiquées à titre figuratif et sans adaptation par rapport au levé topographique réalisé.

Dossier n° 17631 | Plan n° 22189 | Echelle : 1/250