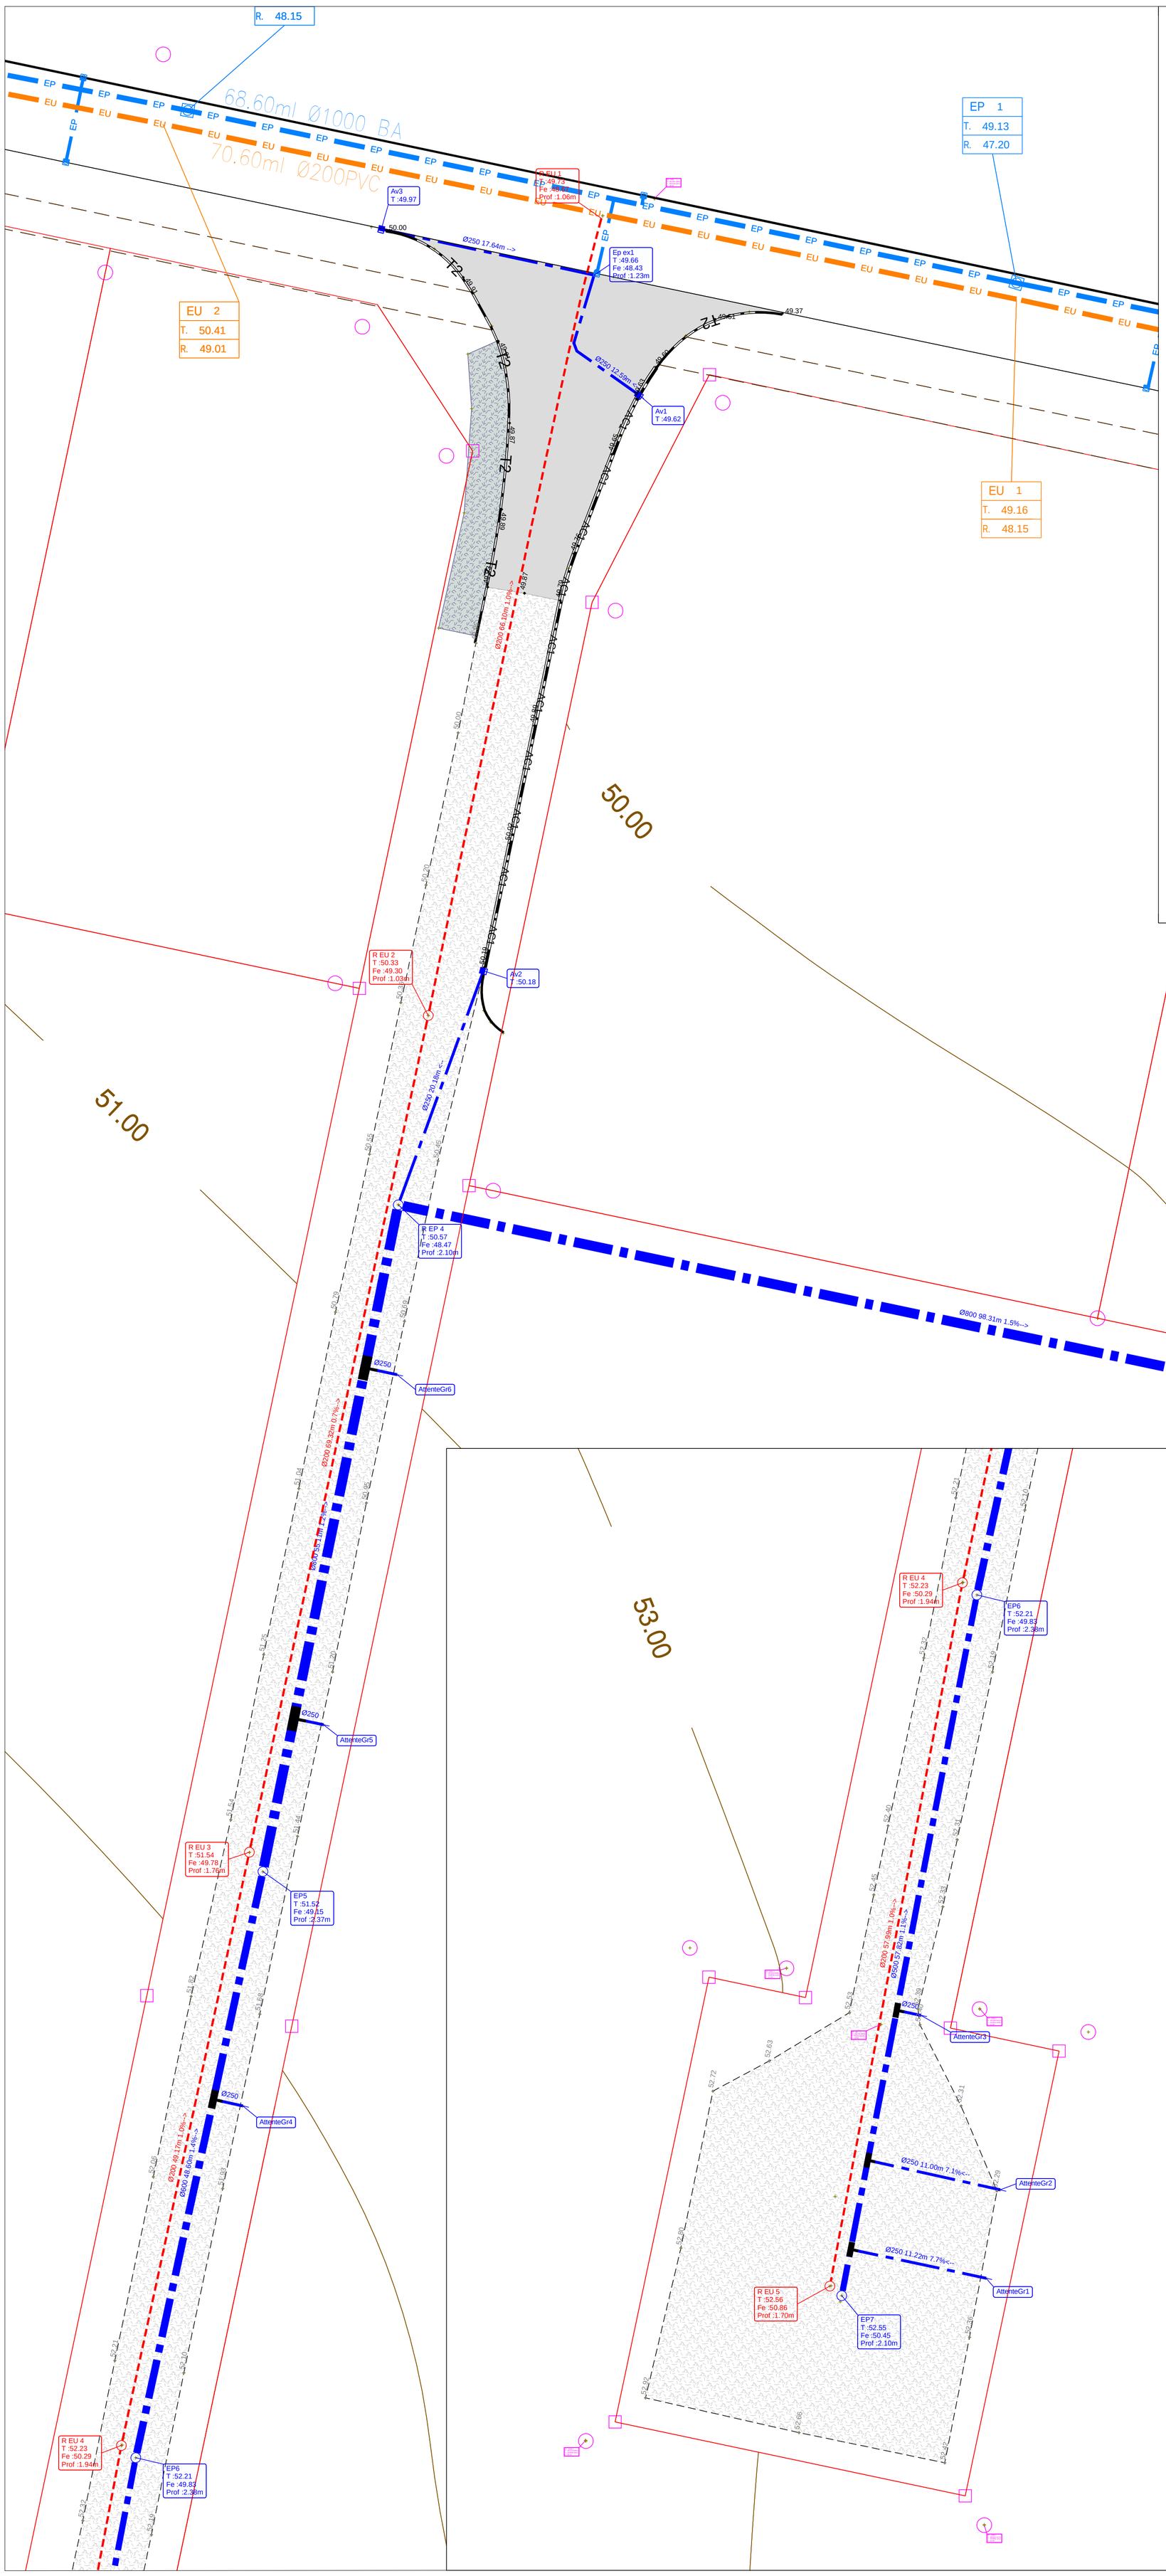

DEPARTEMENT DE MAINE ET LOIRE

COMMUNE DE BRISSAC-QUINCE et CHARCE ST ELLIER

PARC D'ACTIVITE DES FONTENELLES
RELIQUAT DE LA ZONE

PLAN DE RECOLEMENT

ORIGINE DU PLAN	Systéme de coordonnées		Classification de la localisation en XYZ
CHAUVEAU ROUSSEL LANGLOIS	RGF 93 CC47	IGN 69	○ Classe "A" ouvrage repéré à moins de 0.40m ☐ Classe "B" ouvrage repéré à moins de 0.80m ☐ Classe "C" Pas de repérage
	Appareil de mesure	GNNS Leica ○ Station robotisée Leica	

EUROVIA
B.P. 20042 - Route de Beaufort
49181 Saint Barthélémy d'Anjou Cedex
Tél.: 02.41.96.15.50 - Fax.: 02.41.96.15.51

DOSSIER N°MTE1549402

ECHELLE: 1/250

AVP | PRO | EXE | **DOE**

Indice	Date	Dessinateur	Vérificateur	Modifications
A	11/12/15	B.GAIGNARD	M.TOUCHE	Edition du plan
B	27/01/16	B.GAIGNARD	S.COUTAND	Regards E EP 3 et Attente 0